



研修室
133:多機能(取替)

脱臭装置前
324:単独(既存)

プラ手選別窓側
323:単独(既存)

食堂
107:単独(既存)

エヌケイ事務所
107:単独(既存)

中央監視室
211:多機能(取替)

中央監視室窓側
212:単独(既存)

令和7年度
賀茂環境センター電話交換機修繕


凡例			備考
鉄筋コンクリート造	○	換気口	300
ALOF# 1100.150	○	監視 VP100A	150
LGS W65	△	消火器 (ABC100)	1.200以上
木造組立			階段には手摺を設ける



株式会社 砂原組一級建築士事務所
広島市中区千代田1番16号 TEL:082(243)742
1 総務課 121072号 資料 用

日付	変更理由	実務担当者/連絡先	署名

品名		仕様		数量		単位		備考	
ペットボトル等処理施設整備工事									
所属 事務所		スケール 1:200		工事 No. K-226		名称 DESCRIPTION 2階 平面図			
検査 CHKO		検査 DWN		顧客 CUSTOMER		図面 DWG No.			
東広島市 殿						BET DATE H17.10			
極東・砂原特定建設工事共同企業体						図面 No. A-09			

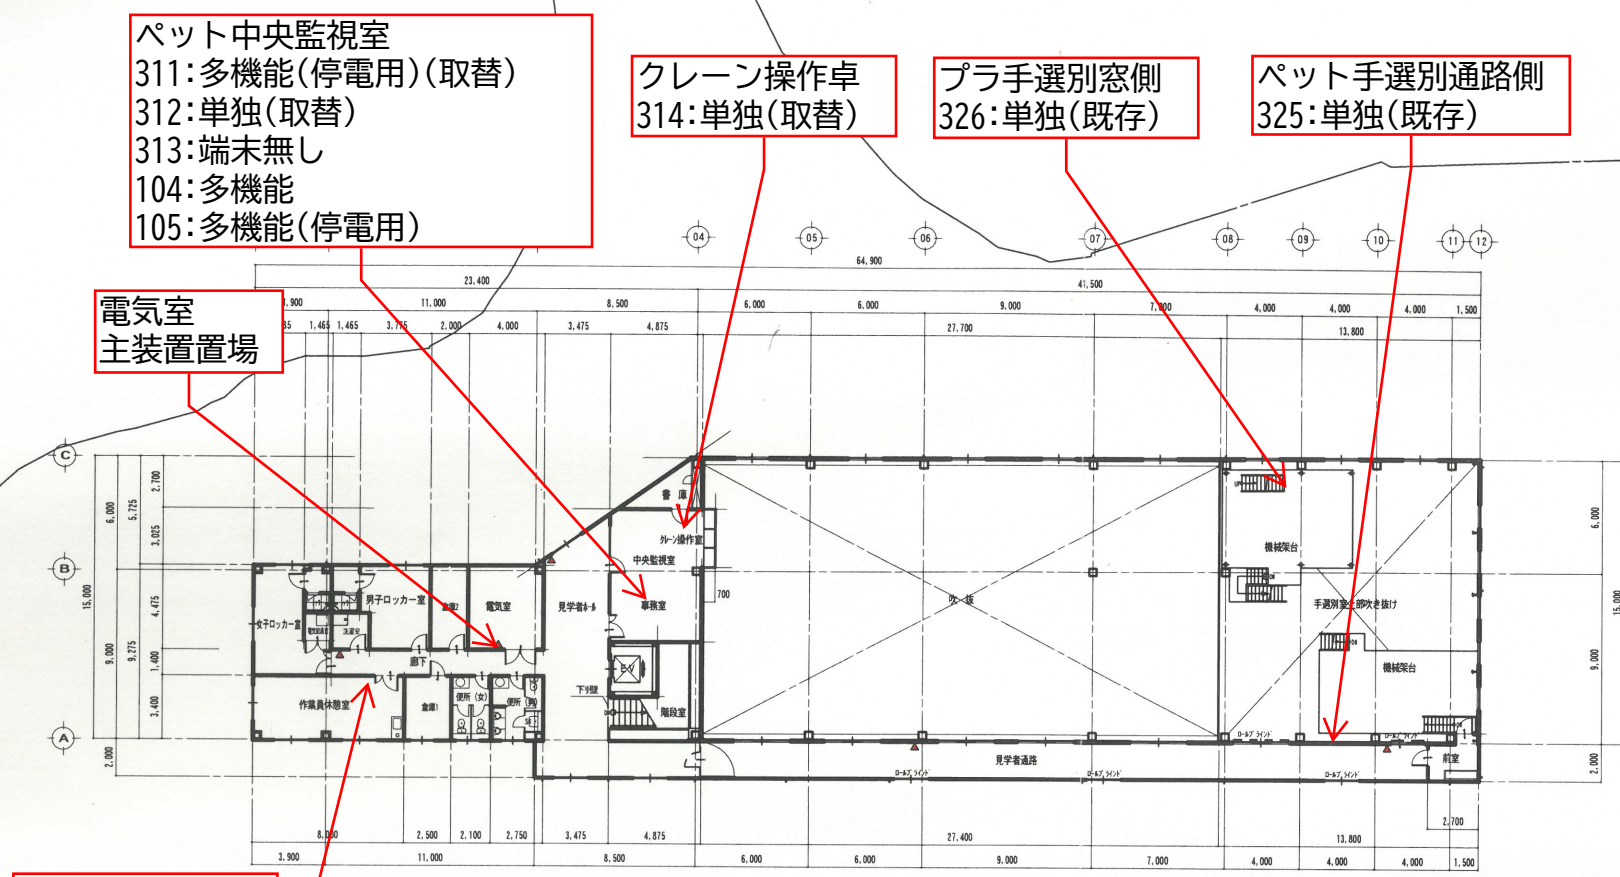

ペット中央監視室

311:多機能(停電用)(取替)
312:単独(取替)
313:端末無し
104:多機能
105:多機能(停電用)


クレーン操作卓
314:単独(取替)

プラ手選別窓側
326:単独(既存)

ペット手選別通路側
325:単独(既存)

電気室
主装置置場

作業員食堂
315:单独(既存)

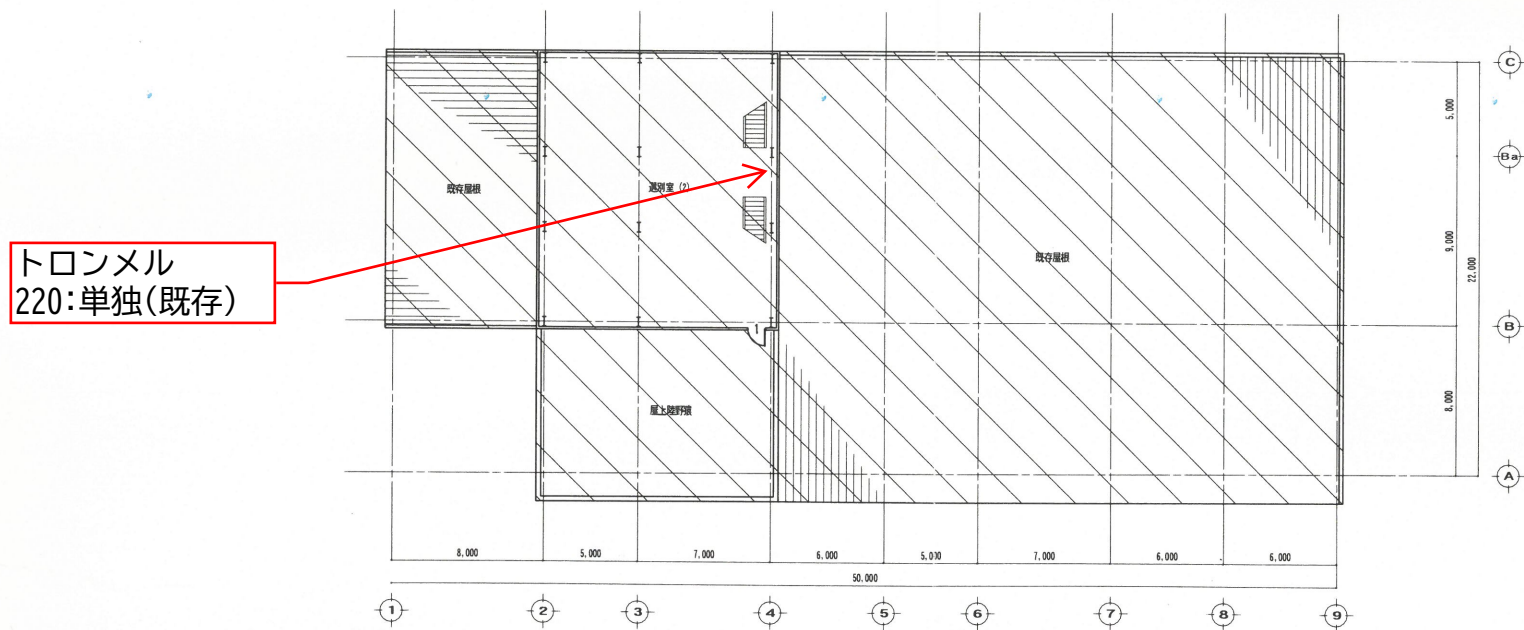

トロンメル
220:単独(既存)

凡例			壁の取段	
 鉄筋コンクリート造		遮火口	扉雨	300
 AC/Al 1100・150		壁障 VP100A	置上	150
 LGS W65		消火器 (ABC10型)	幅間	1, 200以上
 木造間仕切り			階段には手摺を設ける	



株式会社 砂原組一級建築士事務所
 広島市中区平野町1番16号 TEL(082)243-7421
 1級建築士登録第121072号 事務所


令和7年度
賀茂環境センター電話交換機修繕

竣工图

品名									
呼称	ITEM No	名称 DESCRIPTION	図番 DWG No	材質 MTL	寸法 DIMENSION	加工	kg/個	記号 NOTE	
工事名 PROJECT NAME									
ペットボトル等処理施設整備工事									
所属長 MANAGER		尺度 SCALE 1:200	工事No K-226		名称 DESCRIPTION 3階 平面図				
			形式 MODEL						
検出 CHKD	提出 DWN	顧客名 CUSTOMER 東 広 島 市 役			図番 DWG No				
極東・砂原特定建設工事共同企業体					B1H DATE H17-10		製図No A-10		

極東・砂原特定建設工事共同企業体

浸出水排水計画平面図(2) S=1:1000
(ピット～水処理施設側)



管理棟

内線511
浸出水処理施設
(単独電話取替)

令和7年度
賀茂環境センター構内電話改修

図面番号	100	縮 尺	1 : 1 0 0 0
工 種			
種 別	浸 出 水 排 水 計 画 平 面 図 (2)	番 号	
件 名	賀茂環境センター ☆		
工事箇所	東広島市黒瀬町大字国近		
東 広 島 市			