

位置図

1:5000


施工場所

造成区域

竹原市

広島中央環境衛生組合			

図面番号	294/305	縮尺	1/1,300
工種	広島中央エコパーク造成工事		
種別	排水計画図(4)		
図名	広島中央環境衛生組合		
工事箇所	広島市西条町上三水		

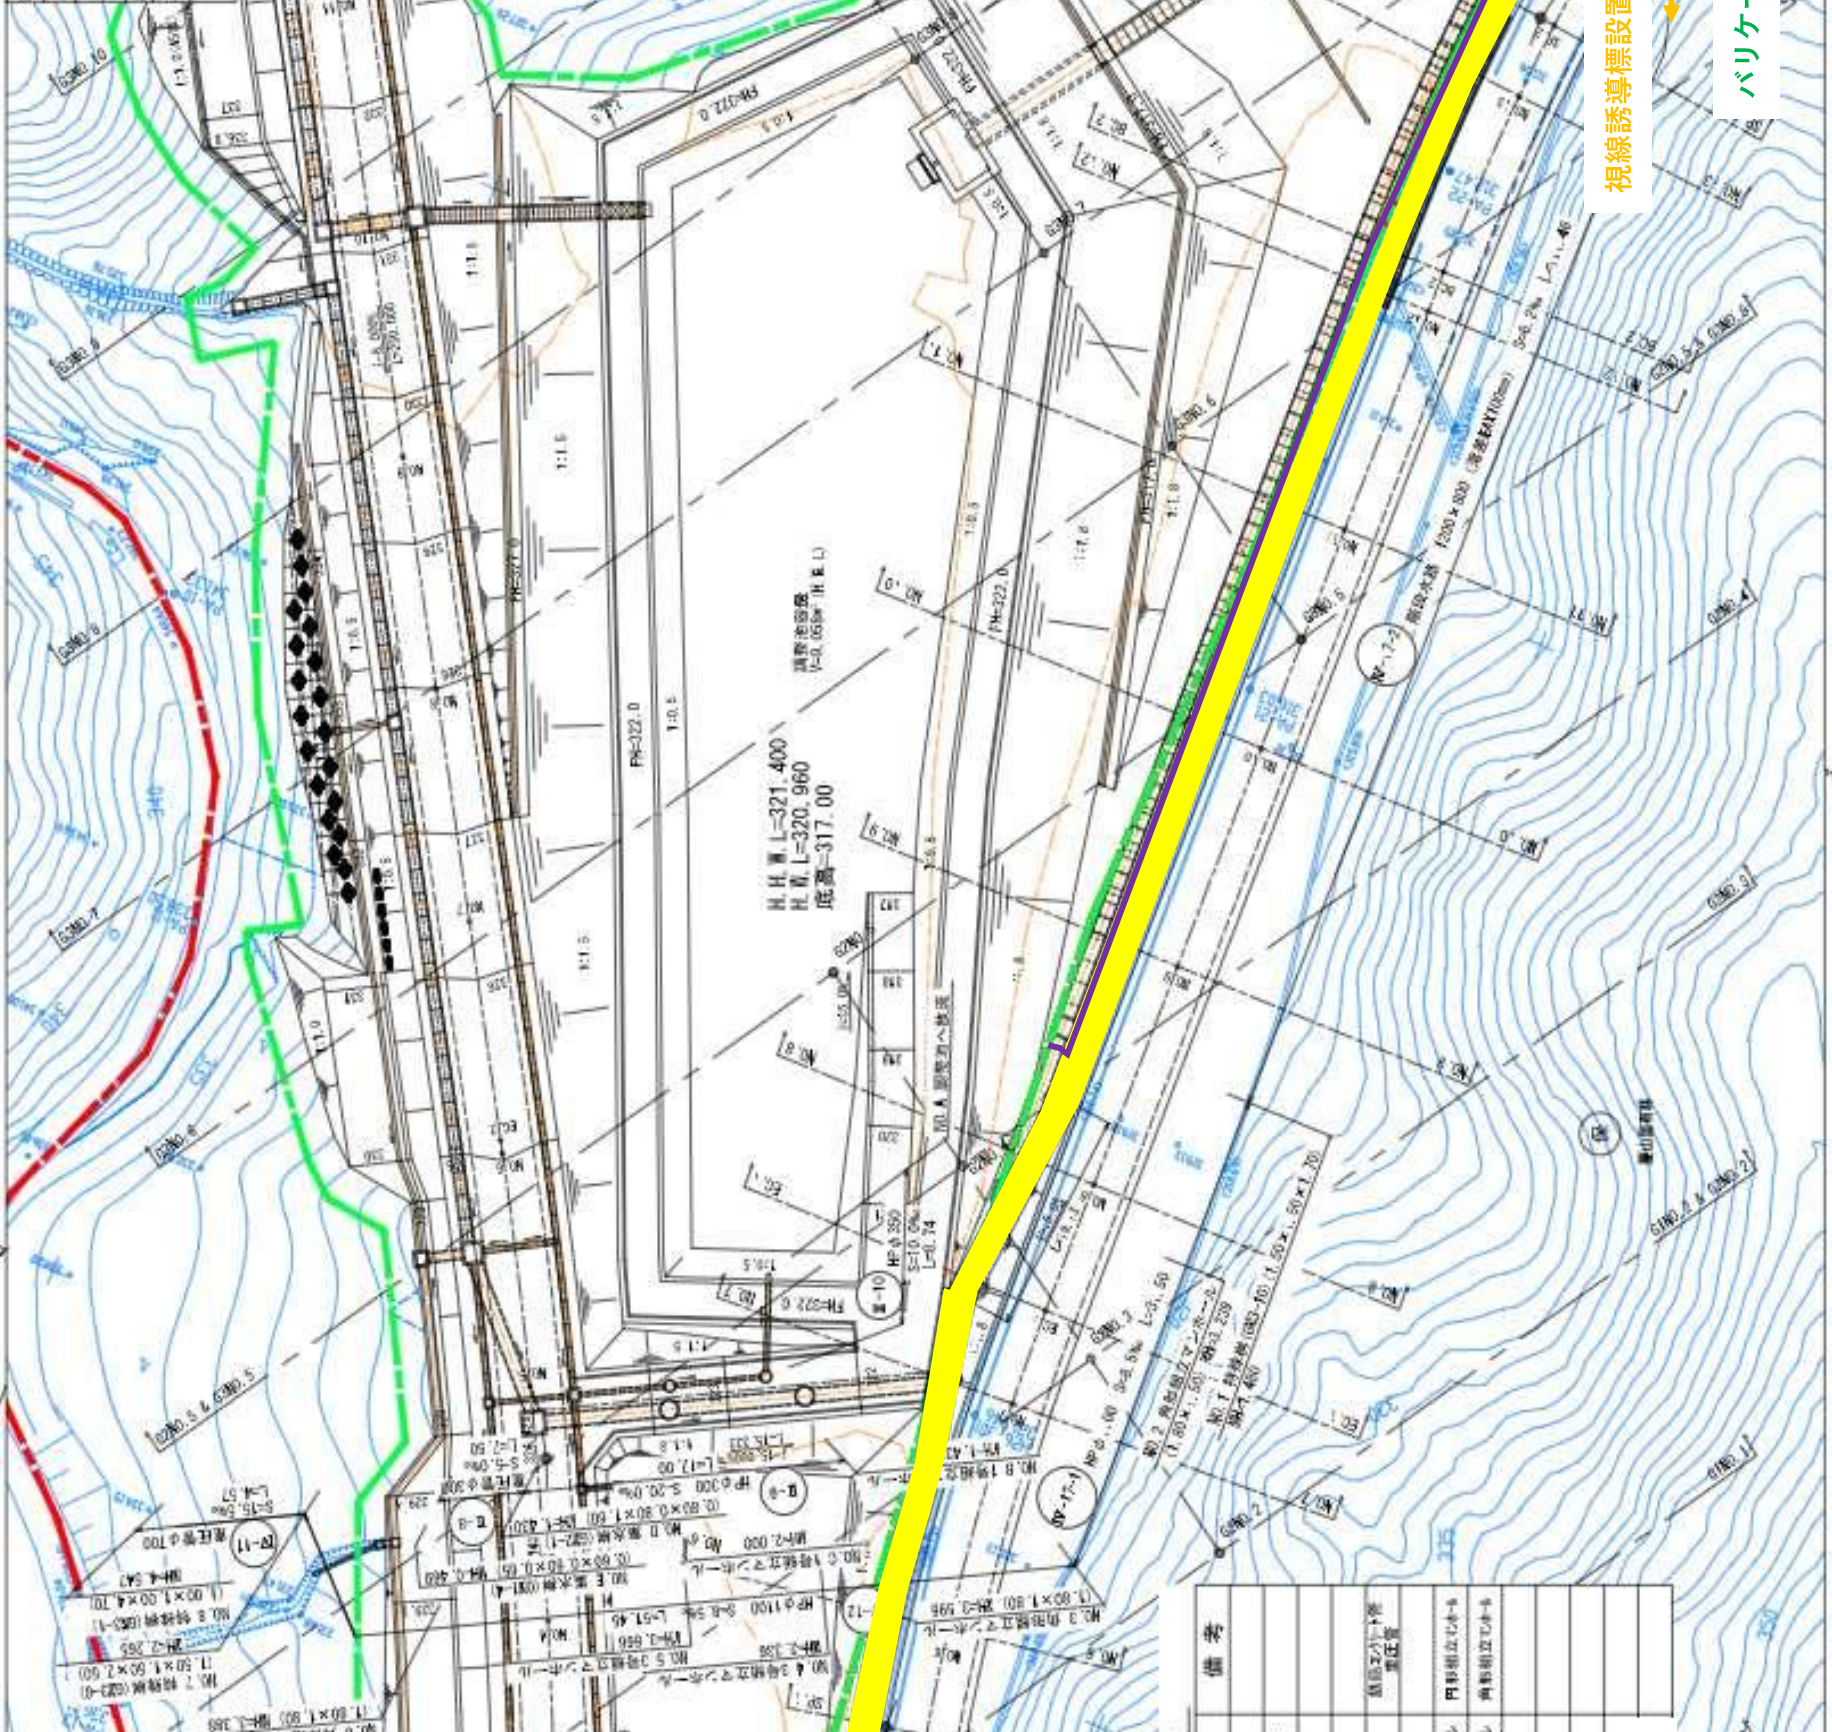

記号	種別	備考

記号	種別	備考
(Yellow fill)	歩道アスファルト舗装 (A-5-15)	
(Purple line)	ガードパイプ	

凡例

視線誘導標設置

バリケード撤去



視線誘導標設置

バリケード撤去

①-① 断面図

地層凡例

記号	地層名	岩質・土質
B	礫土	岩質・土質
Ac		微混り砂質土
As		粘性土
At		砂
dt		砂礫
		砂礫
Sy		砂質土
DL		砂質土 (DL)
DN		砂質土 (DN)
DH		軟岩 (DH)
CL~CM		軟岩 (石英斑岩0p)
CH		中硬岩 (CH)

